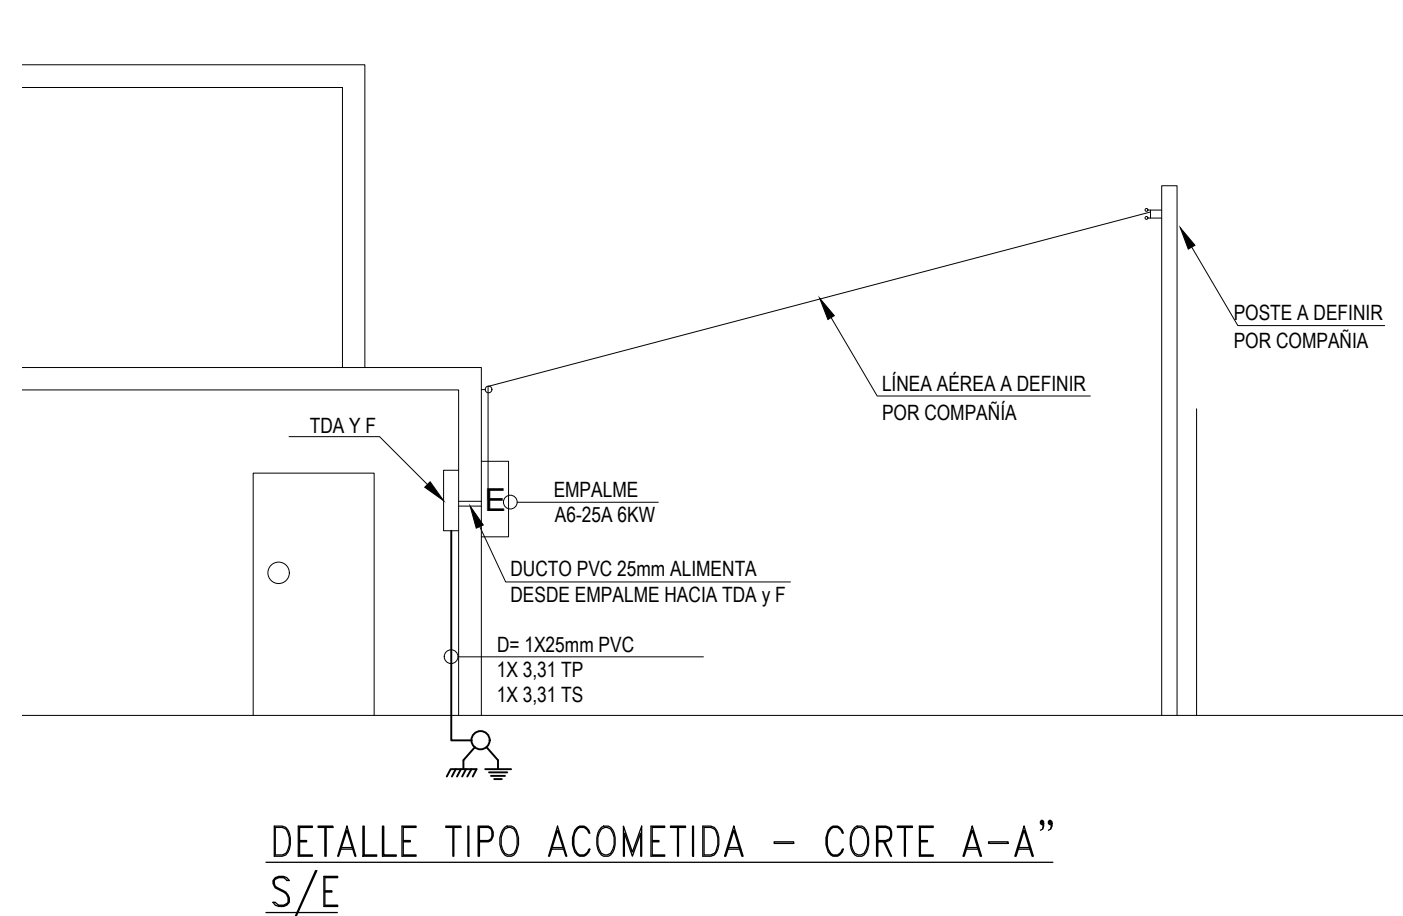
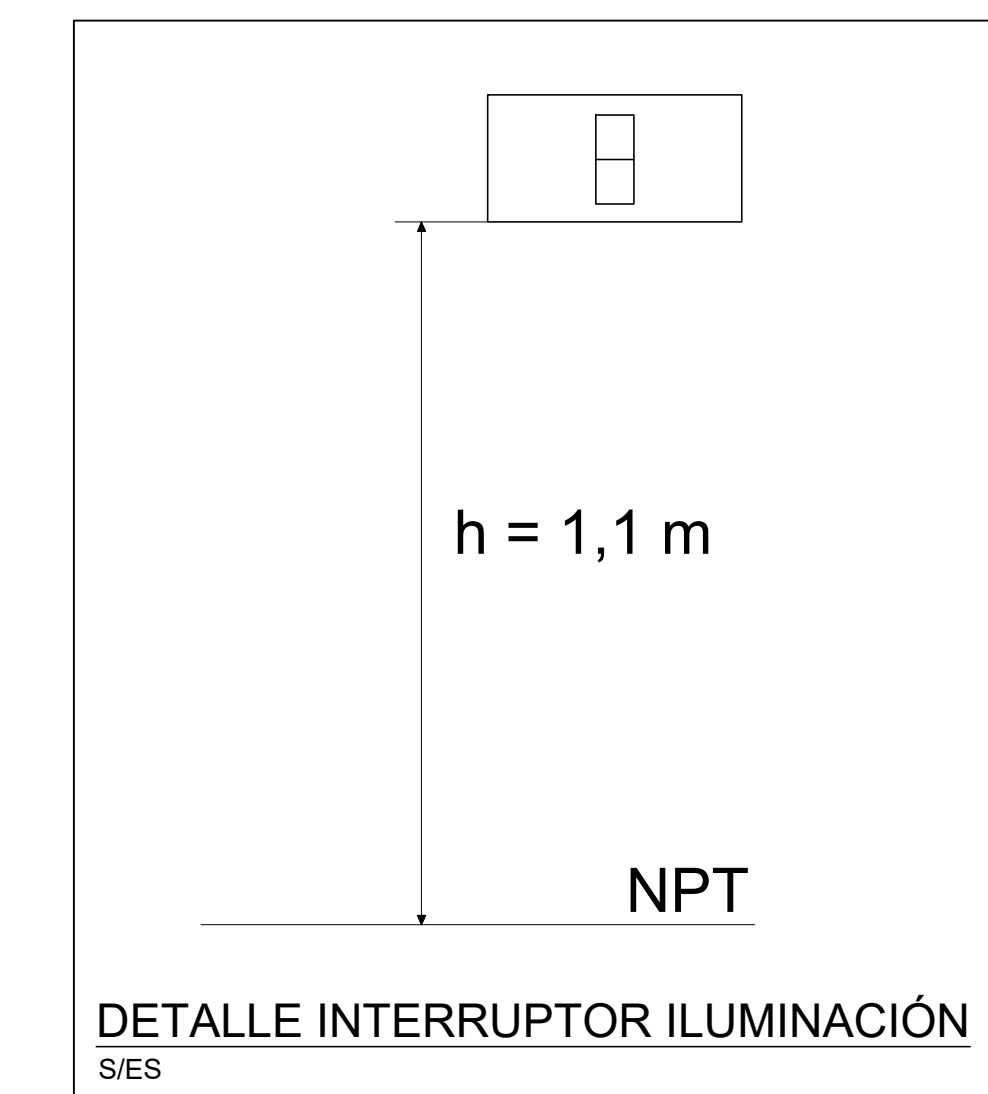



SIMBOLOGÍA	
	CENTRO DE LUZ
	ENCHUFE SIMPLE 15A / 220V
	ENCHUFE DOBLE 15A / 220V
	ENCHUFE SIMPLE 15-16A / 220V
	ENCHUFE DOBLE 15-16A / 220V
	ENCHUFE DOBLE 15-16A / 220V EN CAJA HERRIDORX
	TDA
	CANALIZACION ILUMINACION
	CANALIZACION ENCHUFES
	CAU 90°
	NÚMERO DE CIRCUITO

CUADRO RESUMEN DE POTENCIAS													
DESIGNACION DE ALIMENTADORES	P. TOTAL EN KW		CORRIENTE CON FACTOR DE DEMANDA	PROTECCIONES GENERALES CON FACTOR DE DEMANDA	ALIMENTADOR GENERAL EN mm2				CANALIZACION		VOLTAJE DE PERDIDA		
	S / F.D.	C / F.D.			FASES	NEUTRO	TIERRA	TIPO	TIPO	DIAMETRO	LARGO EN mts.	VOLTAJE DE PERDIDA	
TDA Y F. CASA	5,10	4,09	18,59	1 x 25 A 10kA	1 x 5,26 mm2	1 x 5,26 mm2	1 x 3,31 mm2	THHN	PVC	25mm	5	0,86	0,39
EQUIPO DE MEDIDA A-6 / 25A / 6 KW													

CUADRO RESUMEN DE POTENCIA DE VIVIENDA				
TIPO DE CONSUMO	POT. TOTAL EN KW			
	S/ID	S/ID - 3KW	F.D.	C/ID
ILUMINACION	0,55	0,40	1,00	0,55
FUERZA Y ENCHUFE	4,55	1,55	0,35	3,54
POTENCIA TOTAL EN KW.	5,10	1,95		4,09 kW

POTENCIA ACTIVA INSTALADA	5,10 kW
POTENCIA ACTIVA DEMANDADA	4,09 kW

CUADROS DE CARGA

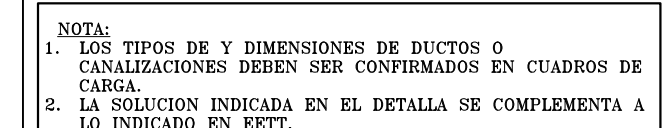

- 1- En general las canalizaciones deberán ser embutidas en los muros y tabiques.
- 2- Antes de instalar los enchufes y arranques proyectados en el plano, deberá ser coordinada su ubicación con el ITO y el mandante.
- 3- La altura de los enchufes en general será de 0.3m. A no ser que se indique lo contrario en planta o cuadros de resumen de artefactos.
- 4- Todas las canalizaciones por parte del proyecto eléctrico que requiera romper la losa o muro, será responsabilidad del contratista eléctrico repararla una vez terminado los trabajos.
- 5- En caso de instalar canalización sobre puesta a la intemperie esta deberá ser galvanizada, no se aceptará otro material.
- 6- Los artefactos o enchufes que tiene el mismo circuito, pero no están conectados por canalizaciones deberán ser juntados en una caja de derivación antes de llegar al tablero. No se permiten hacer uniones dentro del tablero.

UBICACIÓN -33.68386, -71.02151		Inscripción nº _____ Fecha _____
---	---	--

LISTADO DE LÁMINAS PROYECTO DE ELECTRICIDAD	
AÉRES DEL MONTE	
01	ILUMINACIÓN, ENCHUFE, C. DE CARGA Y E. UNILINEAL CASA TIPO A
02	ILUMINACIÓN, ENCHUFE, C. DE CARGA Y E. UNILINEAL CASA TIPO B
03	ILUMINACIÓN, ENCHUFE, C. DE CARGA Y E. UNILINEAL CASA TIPO C
04	ILUMINACIÓN, ENCHUFE, C. DE CARGA Y E. UNILINEAL CASA TIPO d
05	ILUMINACIÓN, ENCHUFE, C. DE CARGA Y E. UNILINEAL CASA TIPO E
06	ILUMINACIÓN, ENCHUFE, C. DE CARGA Y E. UNILINEAL SEDE SOCIAL
07	ILUMINACIÓN, ENCHUFE, C. DE CARGA Y E. UNILINEAL LOCALES COMERCIALES



	Servicios de Ingeniería Eléctrica HABINCOM S.A. www.habincom.com	Tel.: Ovallón N° 407 - San Joaquín Avenida: I-561 / 921 21 896
	Email: ovalid@habincom.cl Página web: www.habincom.cl	
PROYECTO DE ELECTRICIDAD		
Lum., Ench. C y E . U Casa tipo A		
AIRES DEL MONTE		
Ubicación: Av. Libertadores N° 1111	Lámpara:	O1 DE OT
	Eac. Fuso:	Fusos de mano:
Municipio: El Monte	Proyectista:	A.M.V L.V.V.
Aceptación Propietario		Electrico Certificado:
